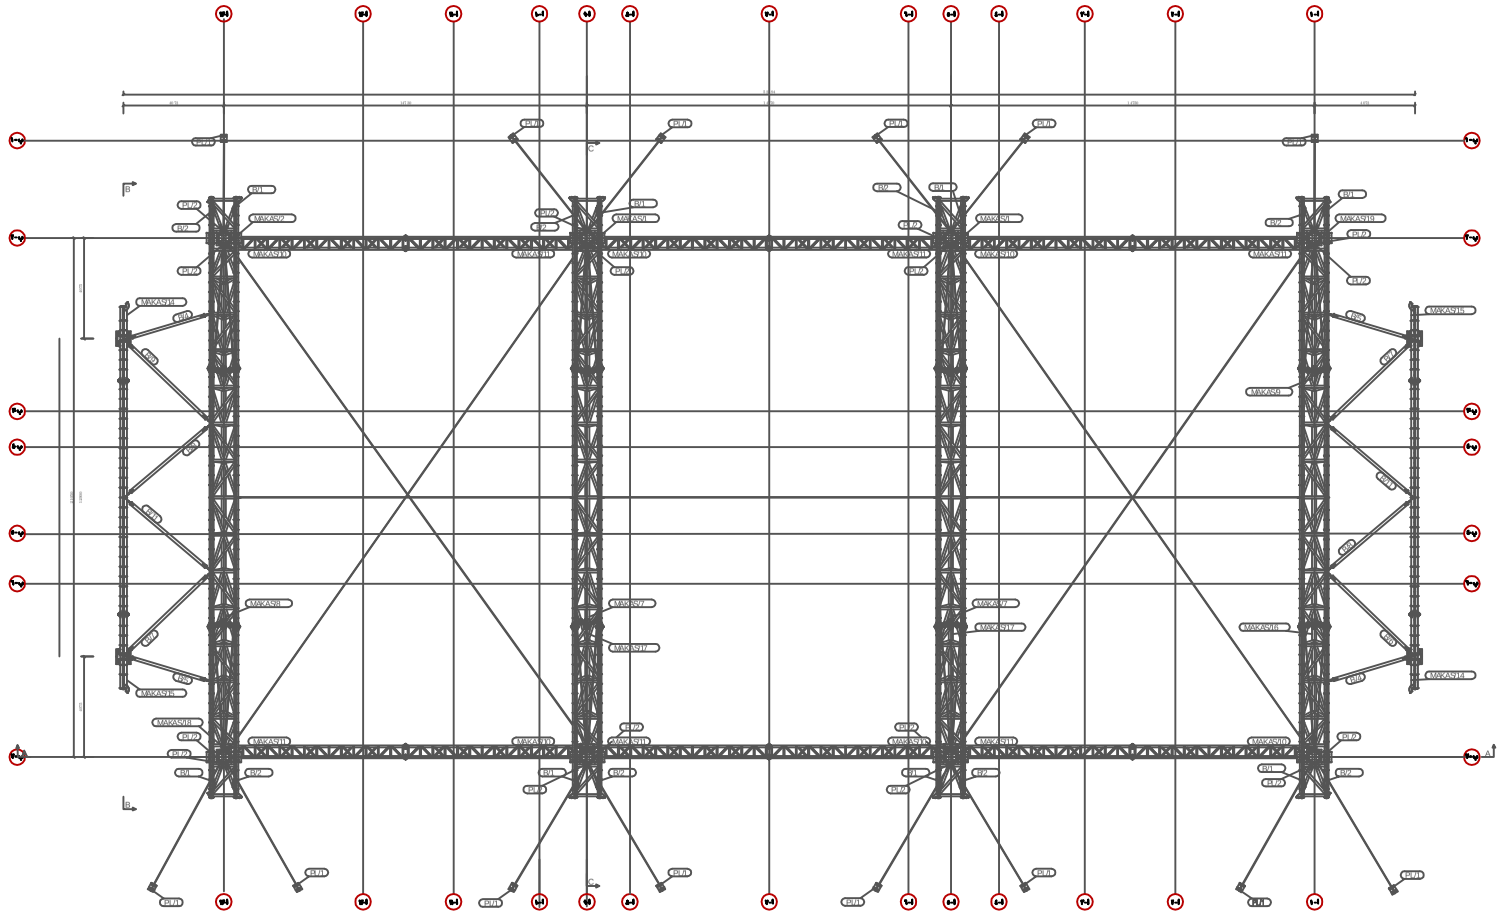

PLAN
SCALE 1:50

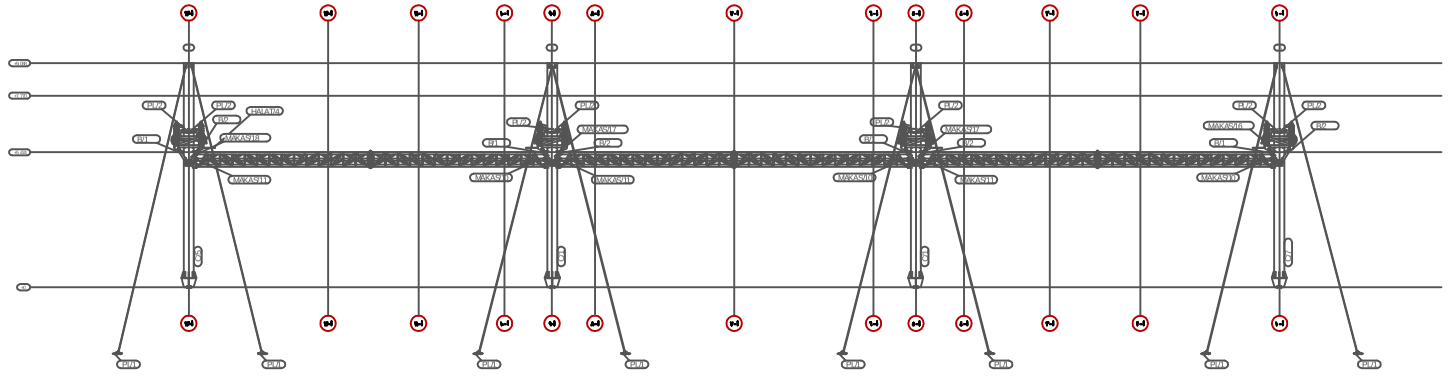

SECTION A-A
SCALE 1:50

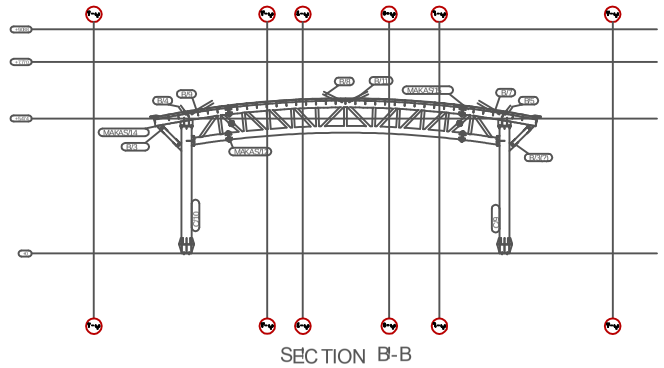

SECTION B-B
SCALE 1:50

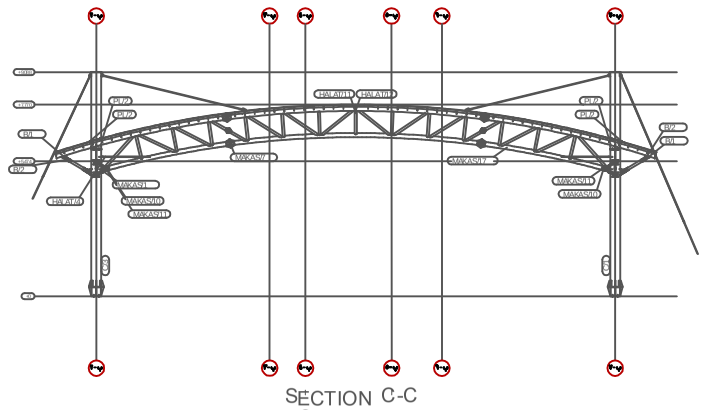

SECTION C-C
SCALE 1:50

REFERENCE DRAWINGS	DWG NO.

NOTES

1- ALL DIMENSIONS ARE GIVEN IN MM.

PH APPROVED	T.C.	PROJ ENG	CHK BY	DRWN BY	ISSUING	DATE	REV NO.

اسم المشروع

مشروع نادى البلاتينيوم

التجمع الخامس

المالك

شركة الاهلى للتنمية العقارية

المقر الرئيسى ١٤٥ شارع الهرم-كورنيش النيل-اركاديا مول

فرع التجمع ٢١٣ شارع التسعين الشمالى- القاهرة الجديدة

استشارى الاشراف

SABBOUR
Hussein Sabbour Consultant Bureau

الاستشارى العام

ت: ٢٧٤٣٢٠٥ / ٢٧٤٣٢٠٥ ت/فاكس: ٢٧٤٣٢٠٥

ad_hashem@hotmail.com

اعمال التغطيات النسيجية

SPACE BUILDERS & DESIGNERS

Cairo-2,Ostor Buildings, Salah Salem St. Flat 05 Tel./Fax. : 24013809

E-mail : space@link.com.eg

التغطيات النسيجية

Tensaform Membran Yapilar San. Tic A . S

Tel: +902128509940 Fax: +902128509941

info@tensaform.com www.tensaform.com

Drawing Title:

STEEL PLAN & SECTIONS
(AS BUILT)

SCALE	PROJ. NO.	DWG NO.	REV NO.